Escorteurs d'Escadre
TYPE SURCOUF
Construits à LORIENT

sur les plans du Service Technique des Constructions et Armes Navales

PL 38

MÂT ARRIÈRE

Conforme à l'exécution
(à la date du 1.1.57)

Échelle 30/1000

VUE DE TRIBORD

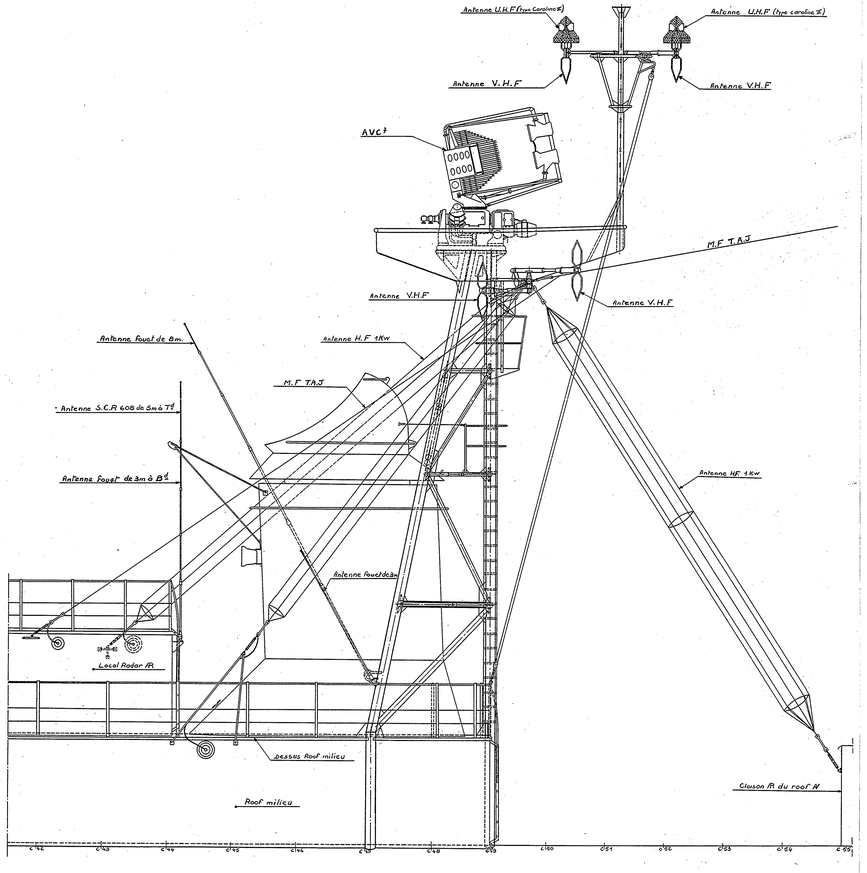

VUE DE L'AR

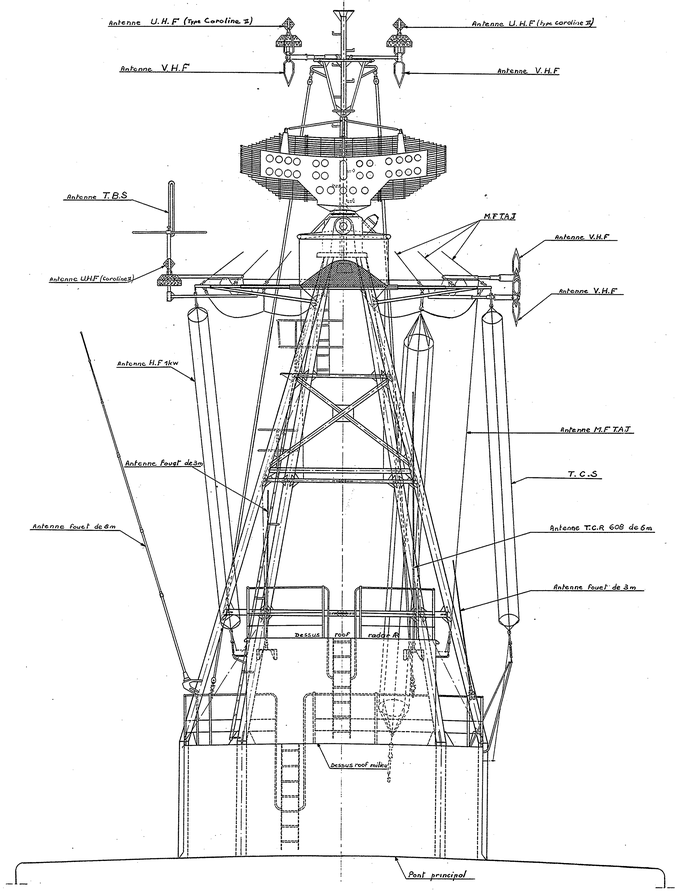

COUPE AU DESSUS DE LA PLATEFORME

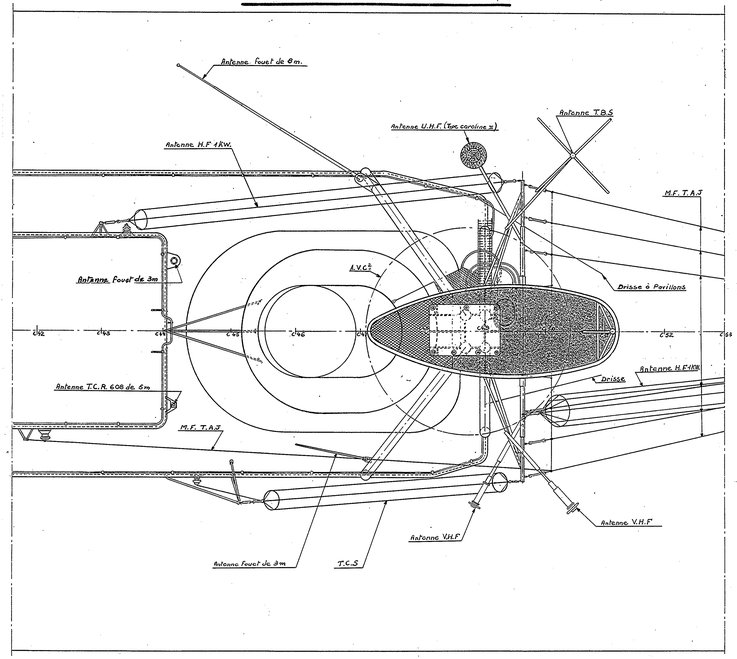

L'Ingénieur Général
du Génie Maritime **Castellan**
Directeur des Constructions et Armes Navales

L'Ingénieur en Chef
du Génie Maritime **Cauchy**
Chef de la Section des Constr^ns Neuves

L'Ingénieur en Chef
du Génie Maritime **Picard**